


Fragment 1

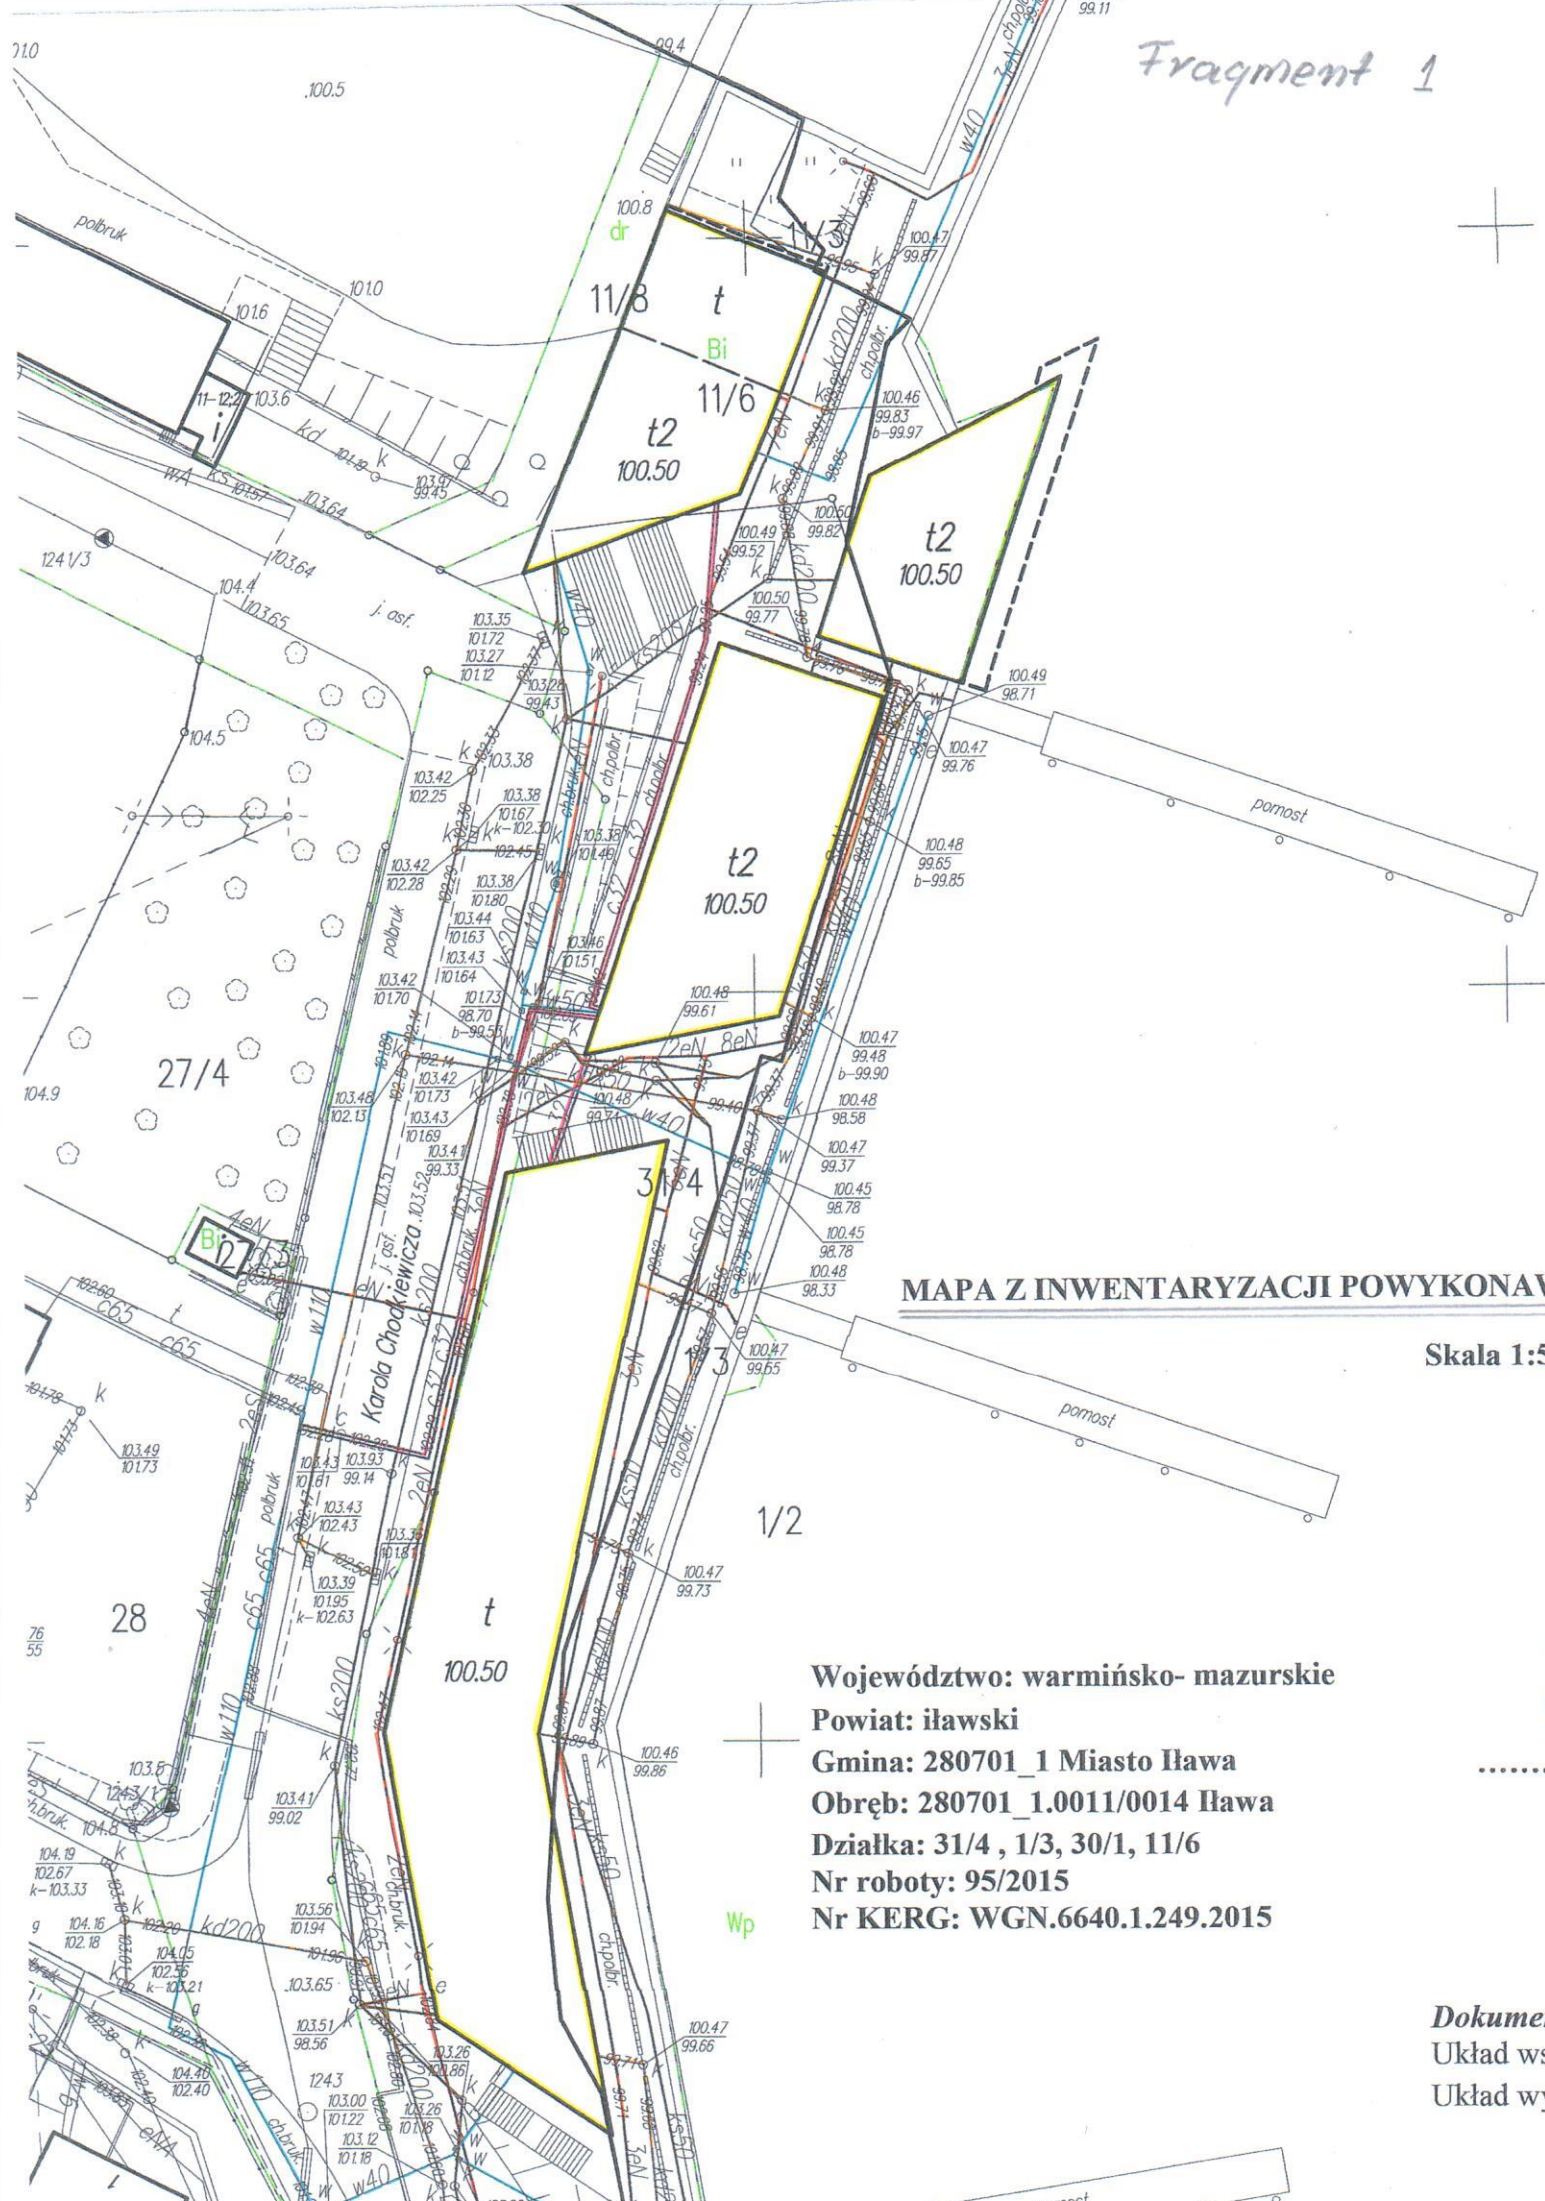

MAPA Z INWENTARYZACJI POWYKONANA

Skala 1:5

Województwo: warmińsko- mazurskie
Powiat: iławski
Gmina: 280701_1 Miasto Iława
Obręb: 280701_1.0011/0014 Iława
Działka: 31/4, 1/3, 30/1, 11/6
Nr roboty: 95/2015
Nr KERG: WGN.6640.1.249.2015

Dokument
Układ ws
Układ wy