


MAPA Z INWENTARYZACJI POWYKONANA

Skala 1:5

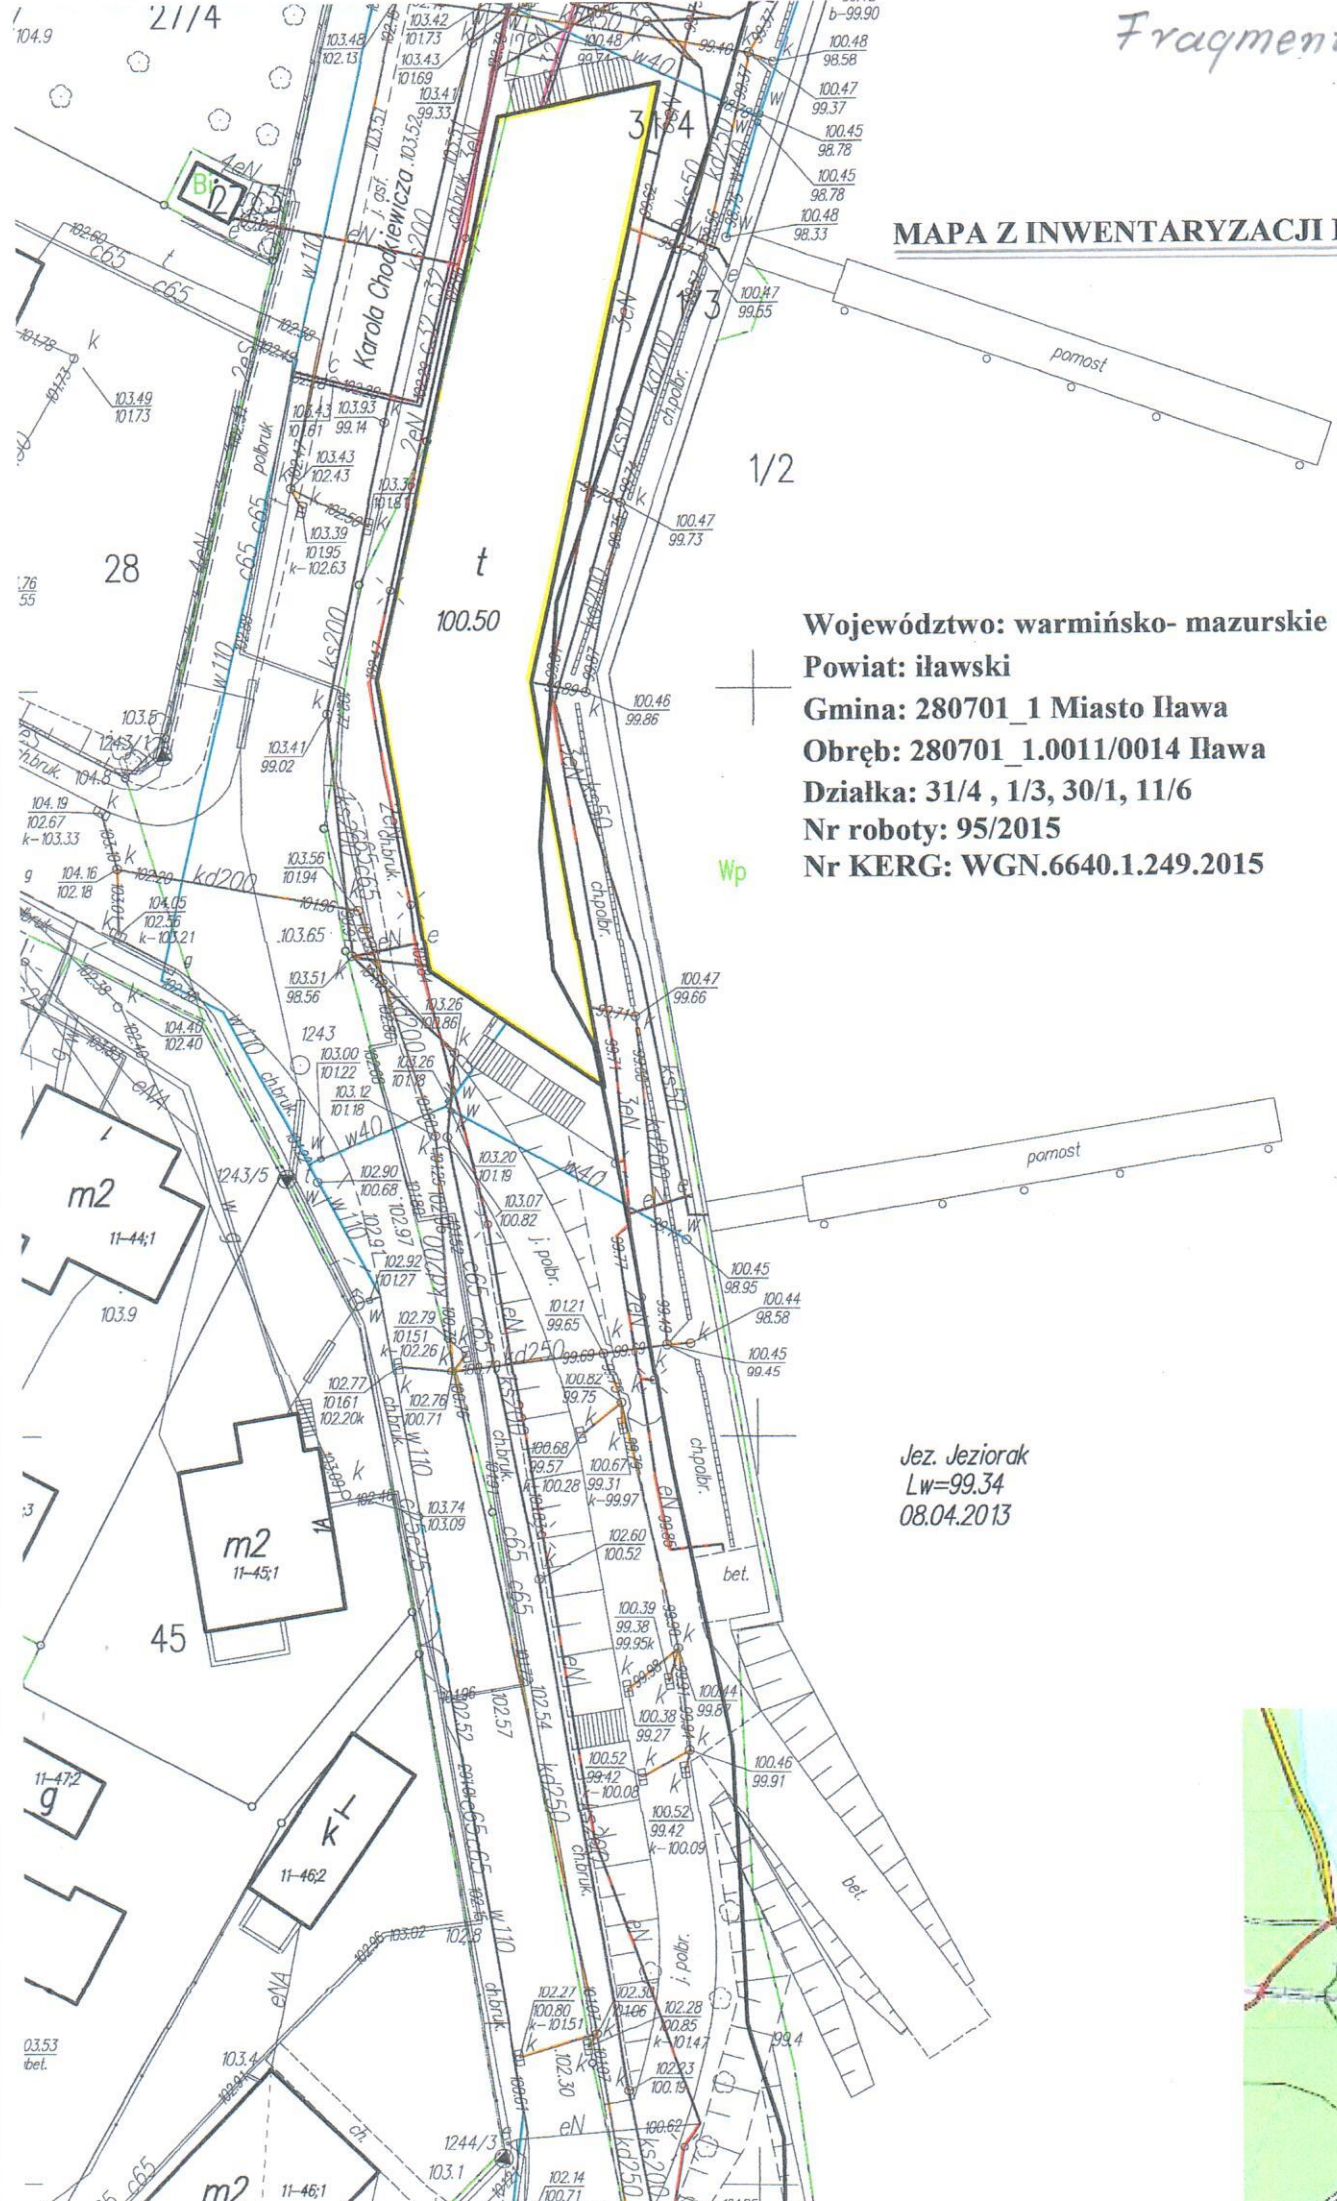

Województwo: warmińsko- mazurskie  
 Powiat: iławski  
 Gmina: 280701\_1 Miasto Iława  
 Obręb: 280701\_1.0011/0014 Iława  
 Działka: 31/4 , 1/3, 30/1, 11/6  
 Nr roboty: 95/2015  
 Nr KERG: WGN.6640.1.249.2015

Dokumen  
 Układ ws  
 Układ wy

Jez. Jeziorak  
 Lw=99.34  
 08.04.2013

